


Dožice

313/4

817148

32

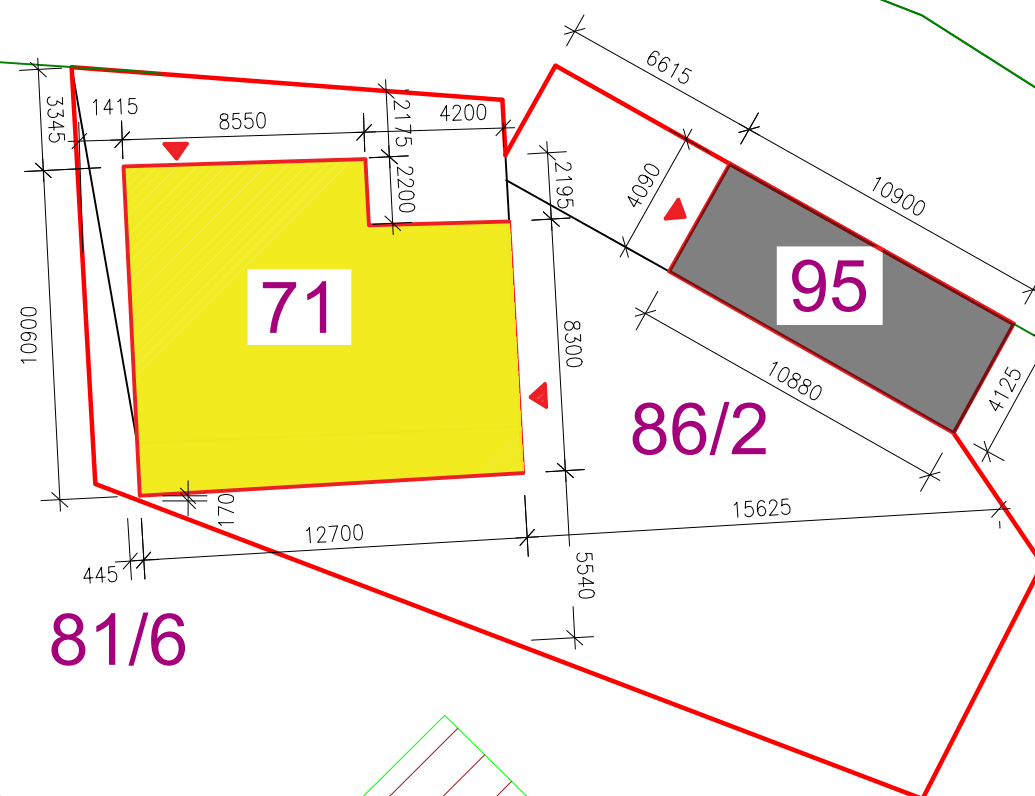

LEGENDA:




HRANICE POZEMKU INVESTORA



STÁVAJÍCÍ OBJEKT - HLAVNÍ OBJEKT ZEM.STAVBA, ST.71
ZASTAVĚNÁ PLOCHA - 149 M²




STÁVAJÍCÍ OBJEKT – RD Č.P. 100, ST. 95
ZASTAVĚNÁ PLOCHA 44,73m²

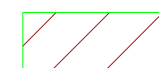

OKOLNÍ STAVEBNÍ OBJEKTY DLE KN

VEŠKERÁ NAPOJENÍ NA IS JSOU STÁVAJÍCÍ.

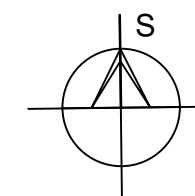

INVESTOR : Zabloudilová Romana, Na Skále 185, 25073 Radonice		DigiStav Group s.r.o. Kurzova 2222/16, Stodůlky (Praha 13) 155 00 Praha	 DIGISTAV	
AKCE :	PASPORT SKUTEČNÉHO PROVEDENÍ STAVBY HLAVNÍ OBJEKT NA ST. 71 A RD Č.P. 100 NA ST. 95, DOŽICE			
STUPEŇ:	PASPORT	VYPRACOVAL: Daniel Krofta		KONTROLOVAL: Daniel Krofta
ČÁST PD:	D.ZJEDNODUŠENÁ VÝKRESOVÁ DOKUMENTACE	DATUM: 06/2026		ČÍSLO PARÉ:
		MĚŘÍTKO: 1:250		
VÝKRES:	SITUACE - CELKOVÁ	ČÍSLO VÝKRESU: C2		