



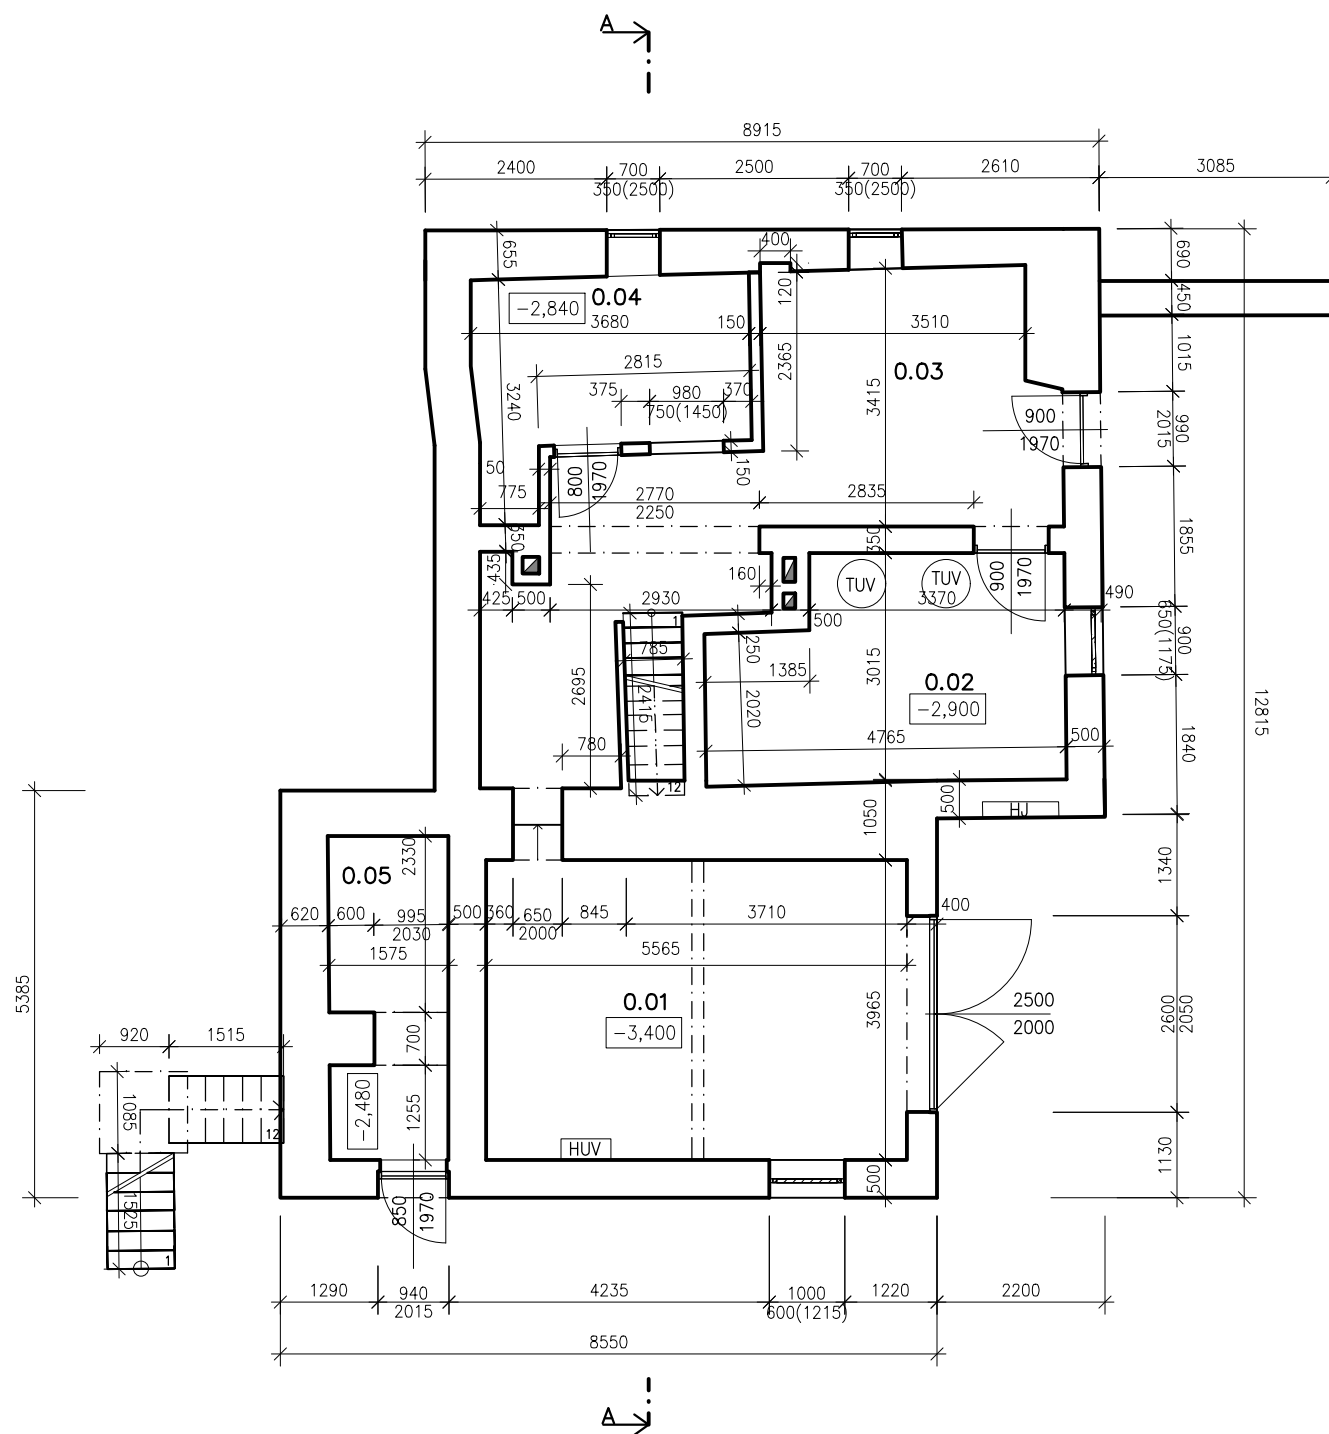


TABULKA MÍSTNOSTÍ :					
Č.M.	NÁZEV M.	PLOCHA M²	S.V. M	PODLAHA	STĚNY
0.01	GARAŽ	22,82	2,95	BET.MAZANINA	HRUBÁ OMÍTKA
0.02	TECHNICKÁ MÍSTNOST	13,23	2,45	BET.MAZANINA	HRUBÁ OMÍTKA
0.03	CHODBA	24,28	2,45	BET.MAZANINA	HRUBÁ OMÍTKA
0.04	SKLAD	8,99	2,39	BET.MAZANINA	HRUBÁ OMÍTKA
0.05	SKLAD	6,45	2,03;2,35	ZÁSYP	HRUBÁ OMÍTKA

LEGENDA :

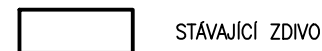

STÁVAJÍCÍ ZDIVO

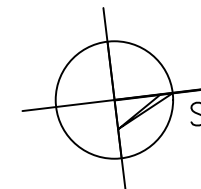

INVESTOR : Zabloudilová Romana, Na Skále 185, 25073 Radonice		DigiStav Group s.r.o. Kurzova 2222/16, Stodůlky (Praha 13) 155 00 Praha	 DIGISTAV	
AKCE : PASPORT SKUTEČNÉHO PROVEDENÍ STAVBY HLAVNÍ OBJEKT NA ST. 71 A RD Č.P. 100 NA ST. 95, DOŽICE				
STUPEŇ:	PASPORT	VYPRACOVAL: Daniel Krofta		KONTROLOVAL: Daniel Krofta
ČÁST PD:	D.ZJEDNODUŠENÁ VÝKRESOVÁ DOKUMENTACE	DATUM: 06/2026		ČÍSLO PARÉ:
		MĚŘÍTKO: 1:100		
VÝKRES:	PŮDORYS - 1.PP	ČÍSLO VÝKRESU: D1		