



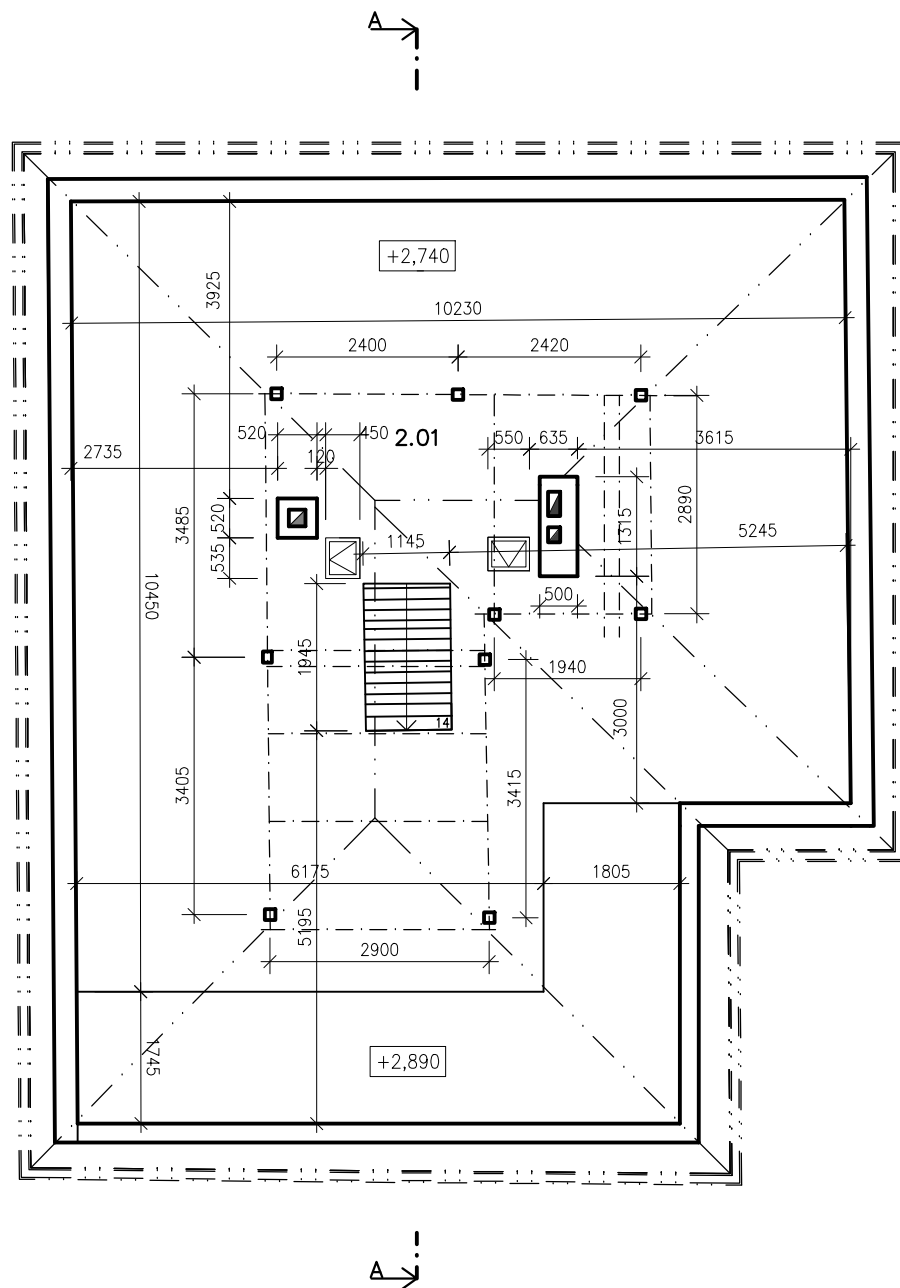


TABULKA MÍSTNOSTÍ :					
Č.M.	NÁZEV M.	PLOCHA M²	S.V. M	PODLAHA	STĚNY
2.01	PŮDA	115,49	1,85;2,00	PRKENNÝ ZÁKLOP	—

LEGENDA :

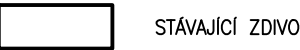

STÁVAJÍCÍ ZDIVO

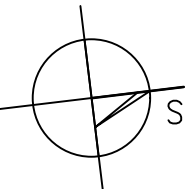

INVESTOR : Zabloudilová Romana, Na Skále 185, 25073 Radonice		DigiStav Group s.r.o. Kurzova 2222/16, Stodůlky (Praha 13) 155 00 Praha	 DIGISTAV
AKCE : PASPORT SKUTEČNÉHO PROVEDENÍ STAVBY HLAVNÍ OBJEKT NA ST. 71 A RD Č.P. 100 NA ST. 95, DOŽICE			
STUPEŇ: PASPORT	VYPRACOVAL: Daniel Krofta	KONTROLOVAL: Daniel Krofta	
ČÁST PD: D.ZJEDNODUŠENÁ VÝKRESOVÁ DOKUMENTACE	DATUM: 06/2026	ČÍSLO PARÉ:	
	MĚŘÍTKO: 1:100		
VÝKRES: PŮDORYS - PŮDA	ČÍSLO VÝKRESU: D3		