


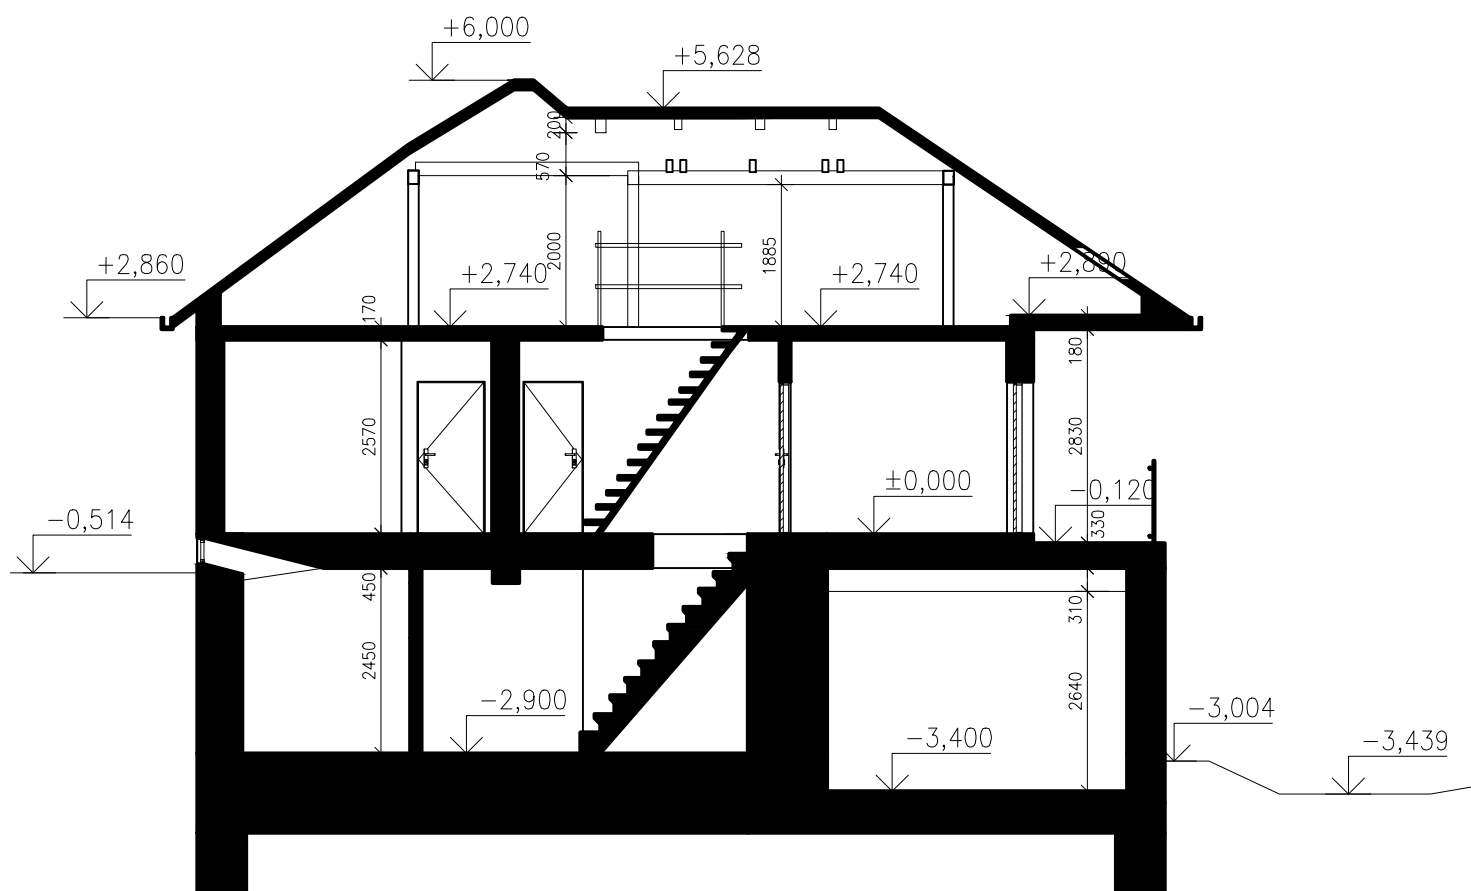

INVESTOR :

Zabloudilová Romana, Na Skále 185, 25073 Radonice

AKCE : PASPORT SKUTEČNÉHO PROVEDENÍ STAVBY
HLAVNÍ OBJEKT NA ST. 71 A RD Č.P. 100 NA
ST. 95, DOŽICE

STUPĚŇ: PASPORT

ČÁST PD: D.ZJEDNODUŠENÁ VÝKRESOVÁ DOKUMENTACE

VÝKRES: SCHÉMATICKÝ ŘEZ A-A

DigiStav Group s.r.o.
Kurzova 2222/16,
Stodůlky (Praha 13)
155 00 Praha



VYPRACOVAL: Daniel Krofta

KONTROLOVAL: Daniel Krofta

DATUM: 06/2026

ČÍSLO PARÉ:

MĚŘÍTKO: 1:100

ČÍSLO VÝKRESU: D5