



POHLED SEVERNÍ

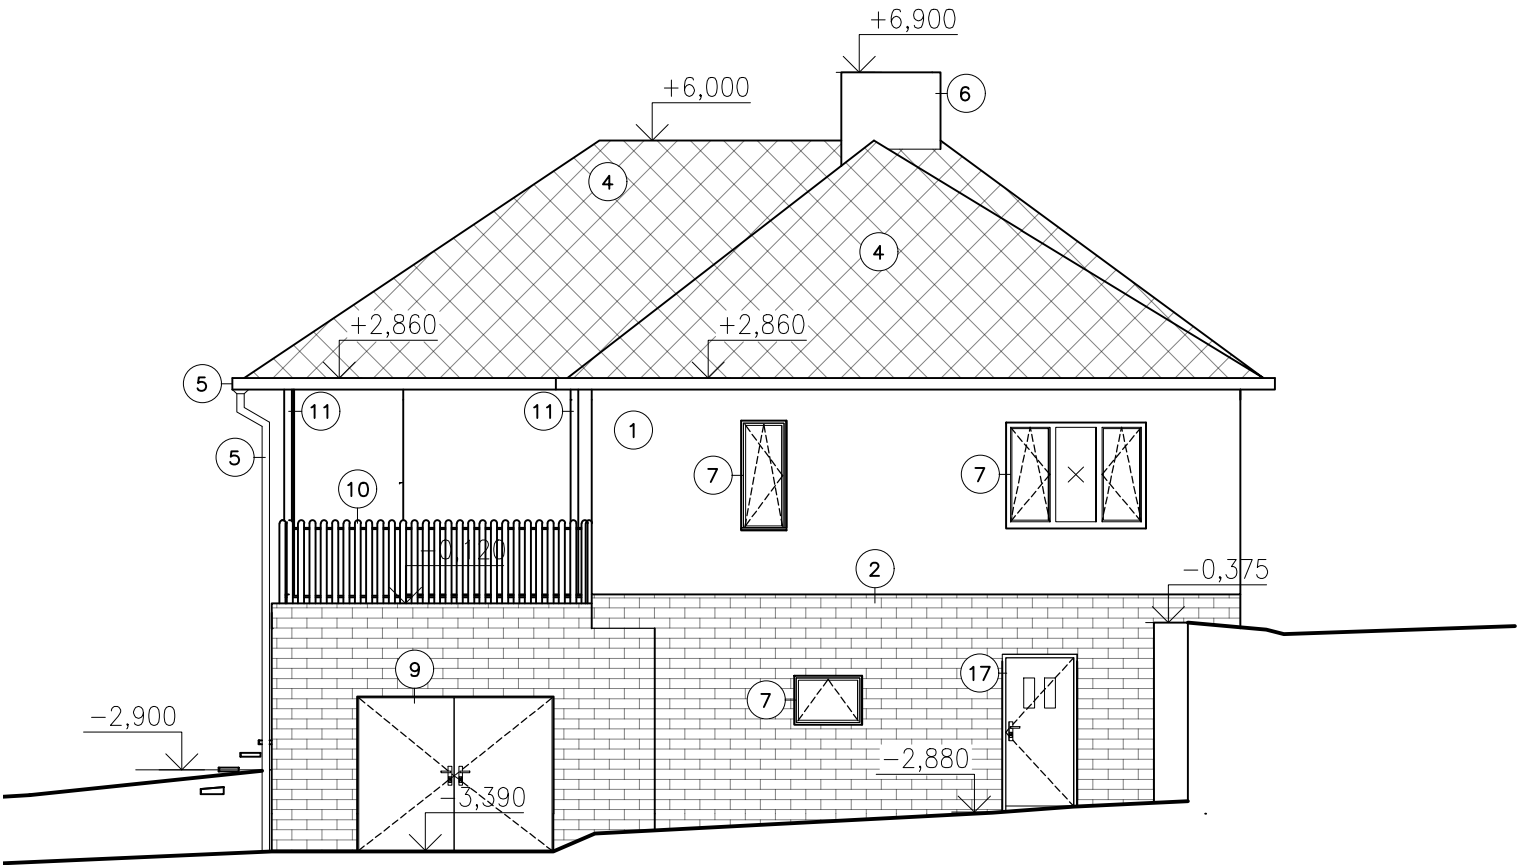

POHLED JIŽNÍ

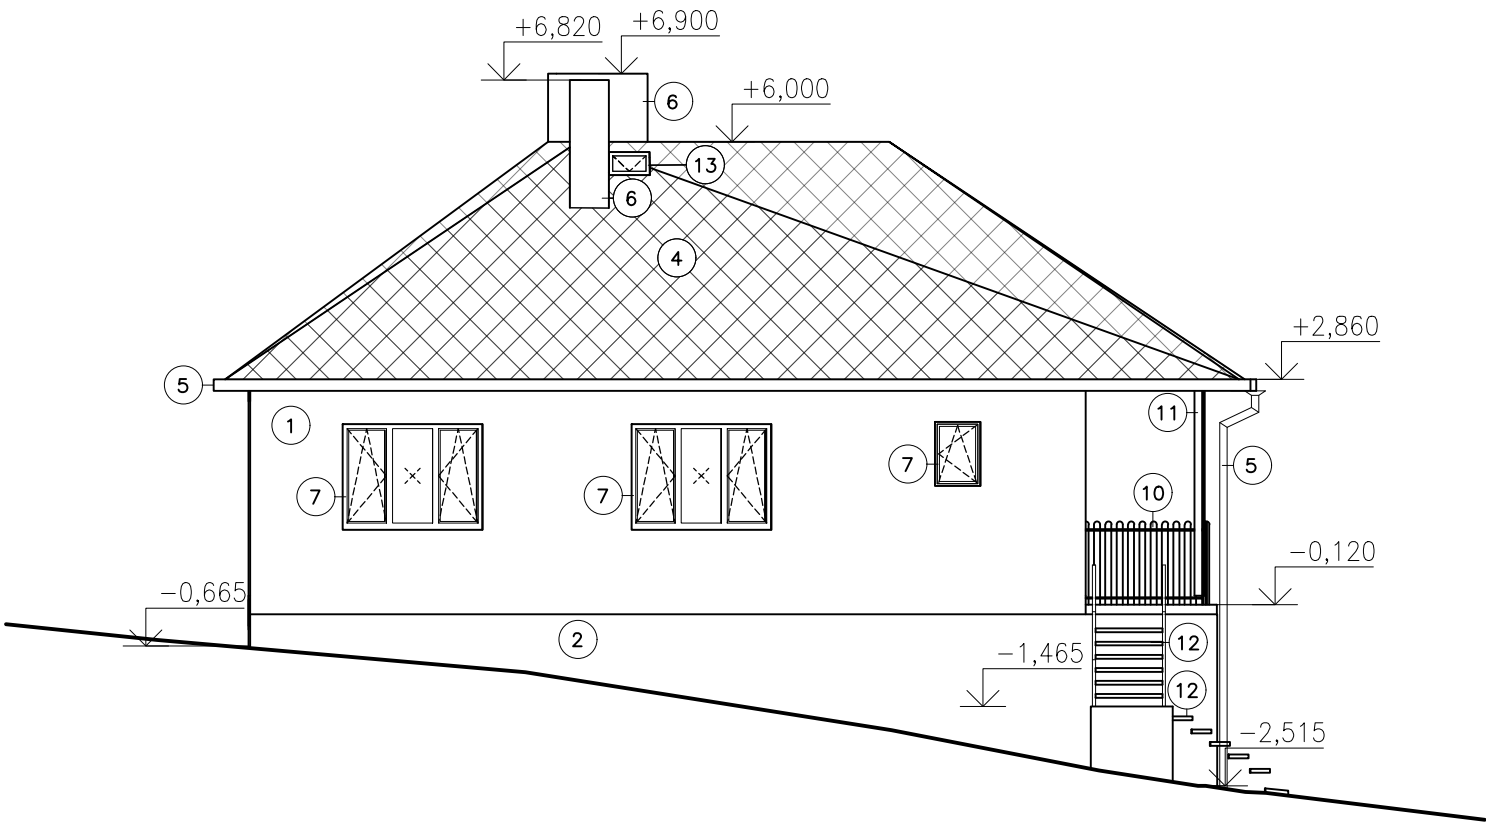

LEGENDA MATERIÁLŮ:

- 1 FASÁDA – hrubá břizolitová omítka, světlý krémový až béžový odstín
- 2 SOKLOVÁ ČÁST – cihelný / keramický obklad, červený až červenohnědý odstín
- 3 NEOMÍTANÉ ZDIVO – lokálně odkryté zdivo na fasádě, cihelné / smíšené zdivo
- 4 STŘEŠNÍ KRYTINA – asphaltový / bitumenový šindel, tmavě hnědý až červenohnědý odstín
- 5 OPLECHOVÁNÍ, ŽLABY A SVODY – pozinkované, červený až červenohnědý nátěr
- 6 KOMÍNOVÉ TĚLESO – hrubá břizolitová povrchová úprava, světle šedý až béžový odstín
- 7 OKNA – plastový rám, světle hnědý odstín
- 8 VSTUPNÍ DVEŘE – hliníkové, antracitový odstín, cca 1/3 prosklené
- 9 GARÁŽOVÁ VRATA – dřevěná, tmavě hnědý nátěr
- 10 TERASOVÉ ZÁBRADLÍ – dřevěné, přírodní až světle hnědý odstín
- 11 SLOUPKY TERASY – ocelové nosné sloupky, červený až červenohnědý nátěr
- 12 VENKOVNÍ SCHODIŠTĚ – ocelové pozinkované, se zábradlím, světle šedý odstín
- 13 STŘEŠNÍ OKNO – dřevěný rám s hnědým nátěrem, oplechování červený až červenohnědý odstín
- 14 STŘEŠNÍ OKNO – neprůhledné, otvor nahrazený oplechováním, šedý odstín
- 15 OKENNÍ OTVOR – výplň ze skleněných tvárnic luxfer
- 16 OPĚRNÁ ZEĎ – kamenná / smíšená, šedý až hnědošedý odstín
- 17 VSTUPNÍ DVEŘE – plastové, z 1/3 prosklené, hnědý odstín
- 18 DVEŘE – dřevěné, hnědý nátěr

INVESTOR : Zabloudilová Romana, Na Skále 185, 25073 Radonice		DigiStav Group s.r.o. Kurzova 2222/16, Stodůlky (Praha 13) 155 00 Praha		
AKCE : PASPORT SKUTEČNÉHO PROVEDENÍ STAVBY HLAVNÍ OBJEKT NA ST. 71 A RD Č.P. 100 NA ST. 95, DOŽICE				
STUPEŇ: PASPORT		VYPRACOVAL: Daniel Krofta		
ČÁST PD: D.ZJEDNODUŠENÁ VÝKRESOVÁ DOKUMENTACE		DATUM: 06/2026		
VÝKRES: POHLEDY - S+J		MĚŘÍTKO: 1:100		
		ČÍSLO VÝKRESU: D6		KONTROLOVAL: Daniel Krofta
				ČÍSLO PARÉ: